

Erklæring

1. Porsgrunn kommune – kommunenr. 0805 (org.nr: 939 991 034) - får evigvarende rett til anlegg, framtidig tilsyn, vedlikehold, reparasjon og fornyelse av kommunalteknisk anlegg på eiendommene gnr/bnr 381/5 med tilhørende:

- Kummer
- Vannledning
- Avløpsledning
- Overvannsledning


Som angitt på kartvedlegg, jfr. vedlegg 1.

2. Anleggs- og vedlikeholdsarbeider skal utføres slik at det volder minst mulig skade og ulempe. De opprinnelige forhold skal gjenopprettes i den utstrekning det er mulig, og uten unødige opphold etter at arbeidene er ferdig.
3. Eventuelle anleggsskader ved vedlikeholds-, reparasjons- og fornyelsesarbeider erstattes etter minnelig ordning eller ved de ordinære domstolene eller at arbeidet er ferdigstilt.
Eventuelle skader ved fremtidig vedlikeholdsarbeid håndteres på samme måte.
4. Eventuell ny bebyggelse eller utvidelse av eksisterende bebyggelse må ikke plasseres nærmere sidevegg ledning enn 4,0 m. Beplantning eller langsgående gjerde nærmere ledningene enn 4,0 m må bare skje i samråd med Porsgrunn kommune.
5. For øvrig gjelder Standard abonnementsvilkår for vann og avløp, vedtatt i Porsgrunn Kommune Bystyre.

Porsgrunn, den ____/____-20__

Aaltvedt Bru AS

Orgnr. 925 034 290

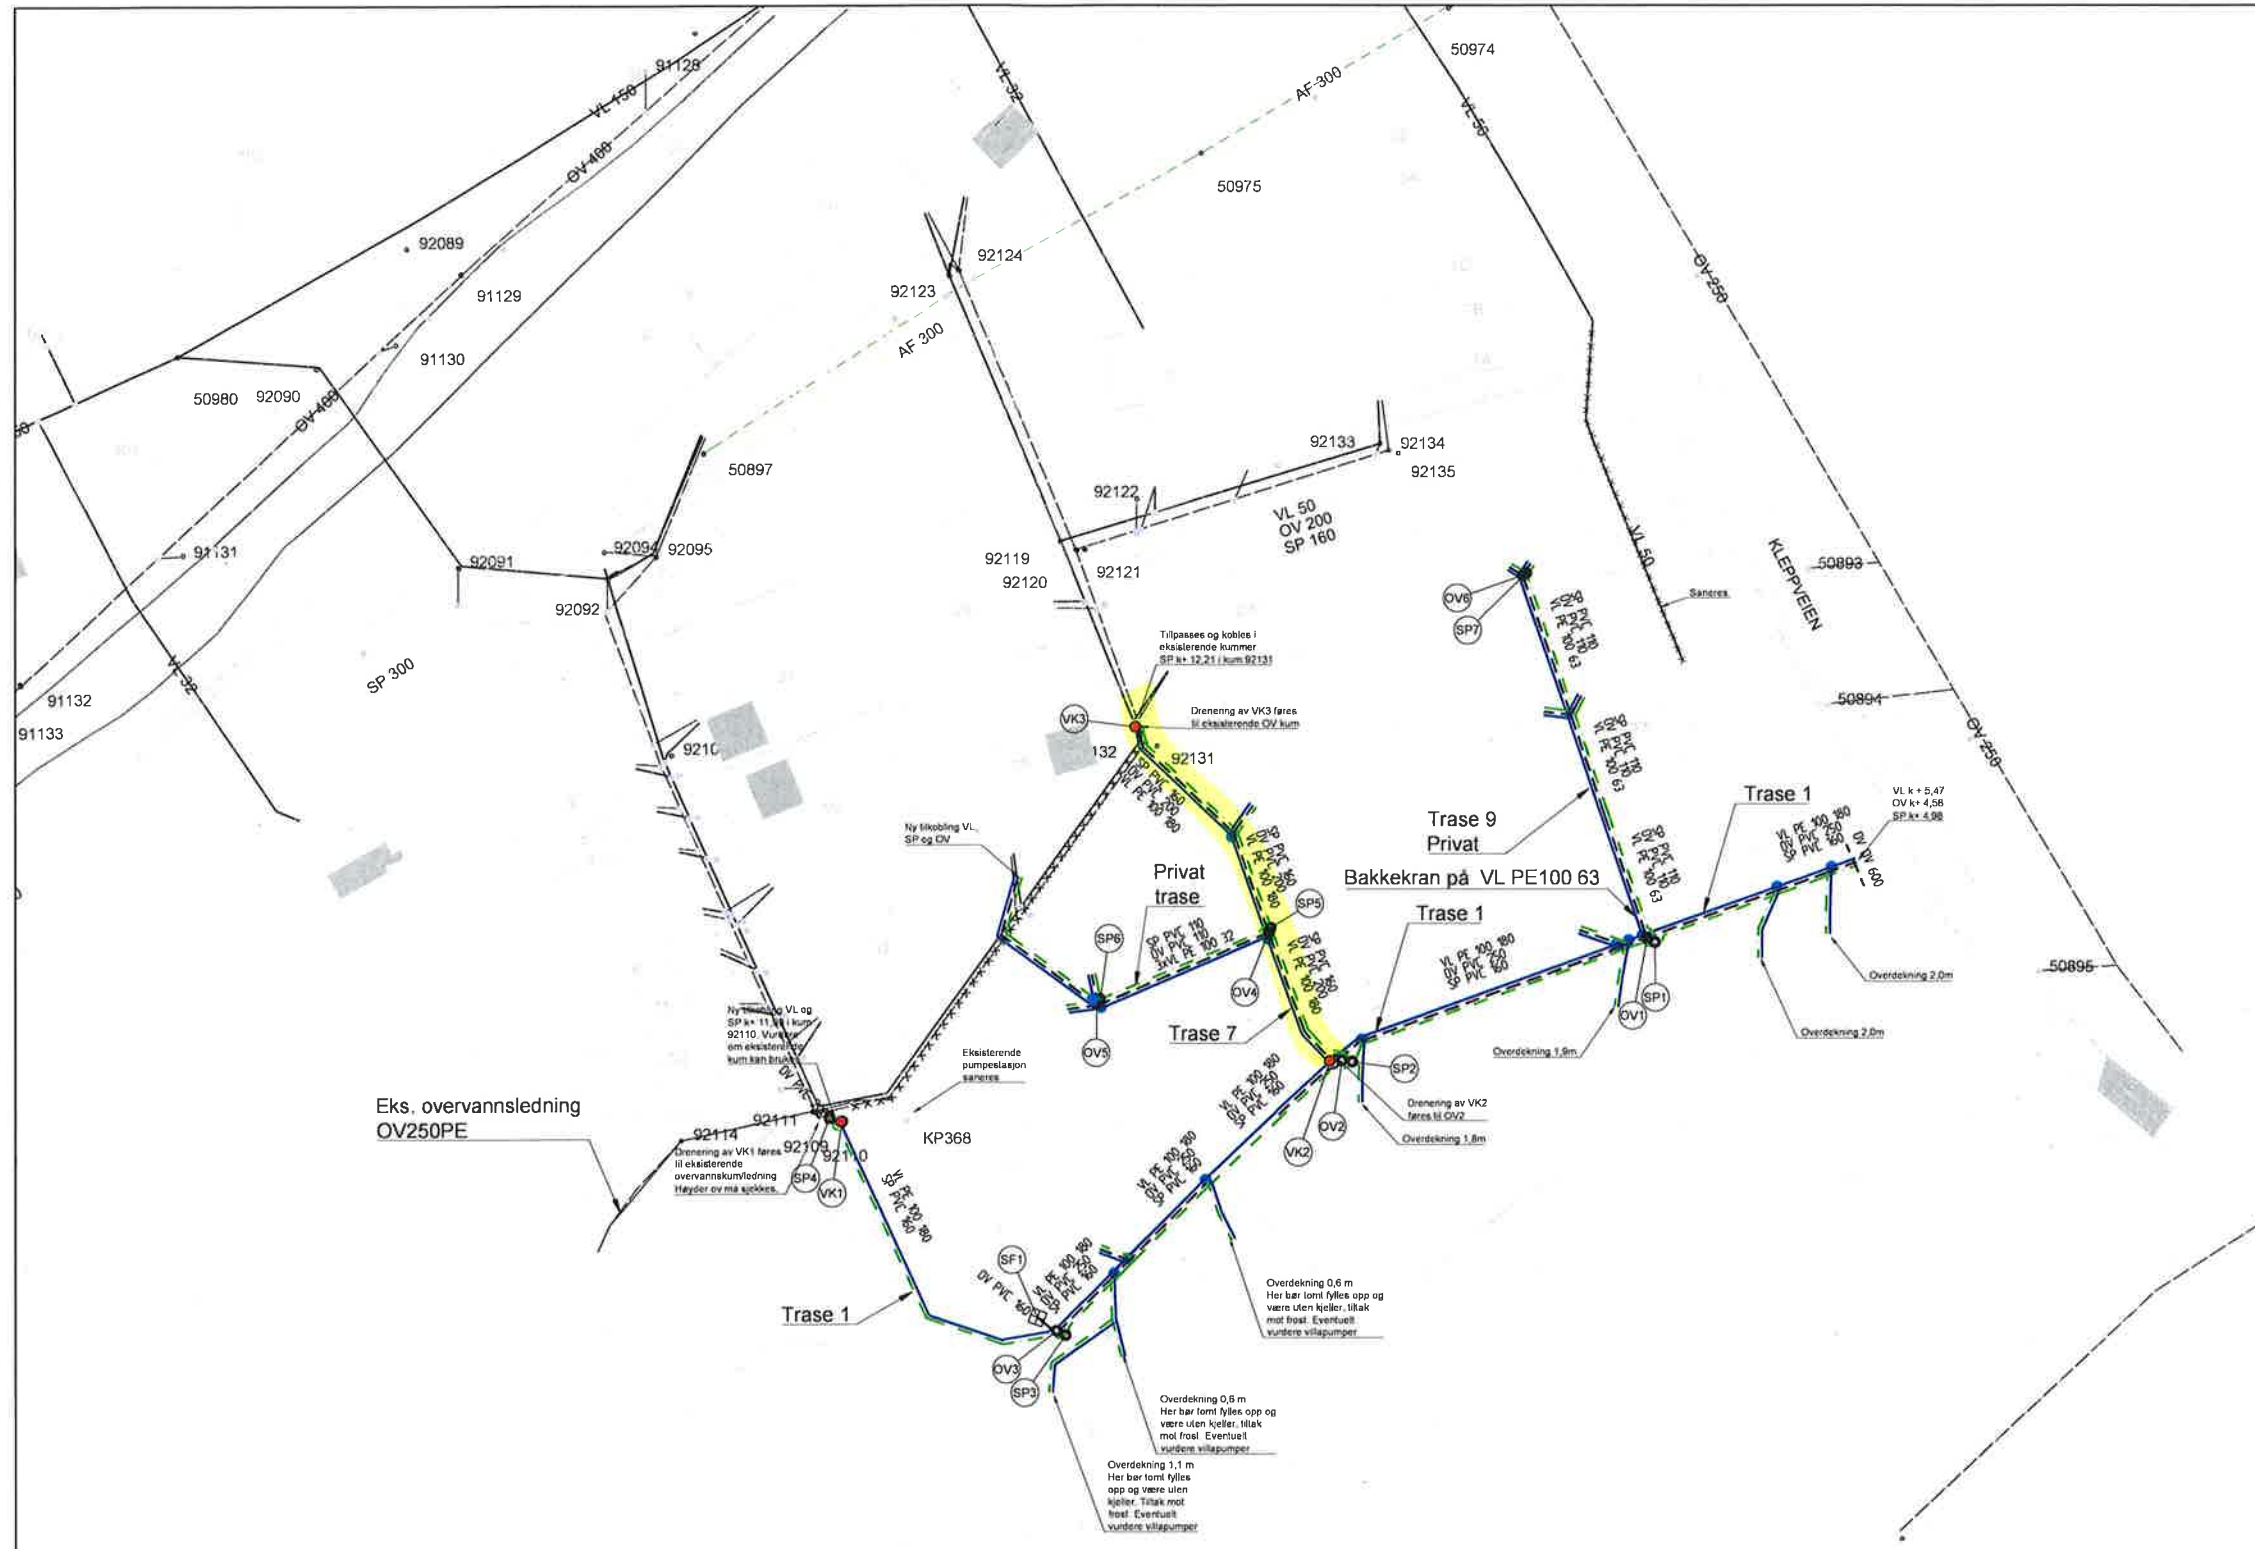

MERKNADER:

- GRØFTEARBEIDER FOR PLANLAGTE VA- ARBEIDER, MÅ VURDERES AV GEOTEKNIKKER FØR ARBEIDENDE TIL TAR PÅ GRUNN AV UTFORDRENDE GRUNNFORHOLD. HENVISER TIL GEOLOGISK RAPPORT OG E-POST DATERT 20.09.2019
- STIKKLEDNINGER TIL PRIVATE ENEBOLIGER SKAL VÆRE Ø32 VANN, Ø110 OVERVANN OG Ø110 SPILLVANN.
- DET SKAL MONTERES STOPPEKRAN PÅ STIKKLEDNINGER FOR VANN. STOPPEKRAN MONTERES 1 M INNENFOR EIENDOMSGRENSE. TILBAKESTRØMNINGSBESKYTTELSE (NS-EN1 717), STAKE- / SPYLEGRENER FOR SPILLVANN OG DREN- / OVERVANN.
- OVERVANN SKAL HÅNTERES LOKALT
- VANNFORSYNING LEDNING VIL HA TO TILKOBLINGER TIL KOMMUNAL VANNLEDNING. EN NY KUM V1 VED GAMMEL PUMPESTASJON VED ENDEN PÅ AUSTADLIA EKSISTERENDE LEDNING Ø75 OG EN KOBLING TIL NYTT LEDNINGSANLEGG I KLEPPVEGEN PE180
- STIKKLEDNINGER VANN SKAL ANBØRES PÅ 180 PE LEDNING, MED HELSVEIENDE ANBORINGSKLAMMER. DET SKAL LEGGES XPS PLATE OVER ANBORING FOR BESKYTTELSE VED FREMTIDIGE GRAVEARBEIDER.
- DET SKAL LEGGES SØKETRÅD FOR VANNLEDNING SOM AVSLUTTES I KUM. LEGGEDYBDE UNDER 1.0M SKAL ISOLERES MED MIN 50 MM XPS
- GAMMEL PUMPESTASJON SKAL AVVIKLES OG SANERES AV UTFØRENDE ENTREPRENØR, SPILLVANN SKAL KOBLES TIL NYTT VA ANLEGG I OMRÅDET VED VK1
- VANNSTAND I LAVESTE MONTERTE VANNLÅS MÅ LIGGE MINST 900 MM HØYERE ENN INNVEDIG TOPP HOVEDLEDNING I TILHØRENDE FORGRENNINGSPUNKT.
- UTFØRENDE ENTREPRENØR ER OGSÅ ANSVARLIG FOR SANERING/ HÅNTERING AV EKSISTERENDE VA SOM KOBLES UT.
- OMKOBLING AV EKSISTERENDE OG NYTT VA GJØRES I SAMRÅD MED PORSGRUNN KOMMUNE.

UTFØRELSE SKAL VÆRE I TRÅD MED:

- VA- NORM TIL PORSGRUNN KOMMUNE
- VA- MILJØBLAD
- NS 3420
- VEILEDER FOR GRØFTEARBEID
- REGULERINGSPLAN

TEGNFORKLARING:

	Prosjektert	Eksisterende
Vannledning	VL	VL
Vannledning - stikk	SP	SP
Spillvann	DV	DV
Overvann	OV	OV
Overvann - stikk	OR	
Drensledning	PS	PS
Pumpeledning spillvann	PS	PS
Ledning/Kum utgår el. fjernes	XXXXX	
Kum	K1	
Kumnummer	BV	
Brannuttak Kum/Hydrant	⬥	⬥
Sandfang (grøft/gate)	⊗	⊗
Hjelpestuk (grøft/gate)	⊙	⊙
Pumpestasjon (vann/spillvann)	⊠	⊠
Inntak	⊞	⊞
Utløpp	⊟	⊟
Anboringer	Δ	●

DOKUMENTSTATUS:

- X - FORELØPIG
- A - GENERELL
- B - ANBUDEFASE
- C - BYGGEFASE
- Z - SOM BYGGET

X 01	Revider tekst og rørdim. Trase 7	NOVFO	NOVST	NOJST	25.09.19
Status	Rev.	Utført	Konfr.	Ansv.	Dato
Telemark Forvaltning AS		NOVFO	NOJST	NOJST	03.07.2019
Aallvedt bru		Målestokk		Format	
		1500		A1	
Utvendig VA		Oppdragsleder:			
Plantegning		Alexander Sletlin			
Nytt og eksisterende VA-anlegg		Oppdragsnr.			
		10209575			
SWECO Norge AS		Disiplin	Løpnummer	Status	Rev.
SWECO Norge AS NORVÅGVEIEN 30 3640 SE LINDØ Tlf: 35 06 44 44 FAX		VA	101	X	01

- VEDLEGG TIL ERKLÆRING.

