




# Tegnforklaring

● Lysmast

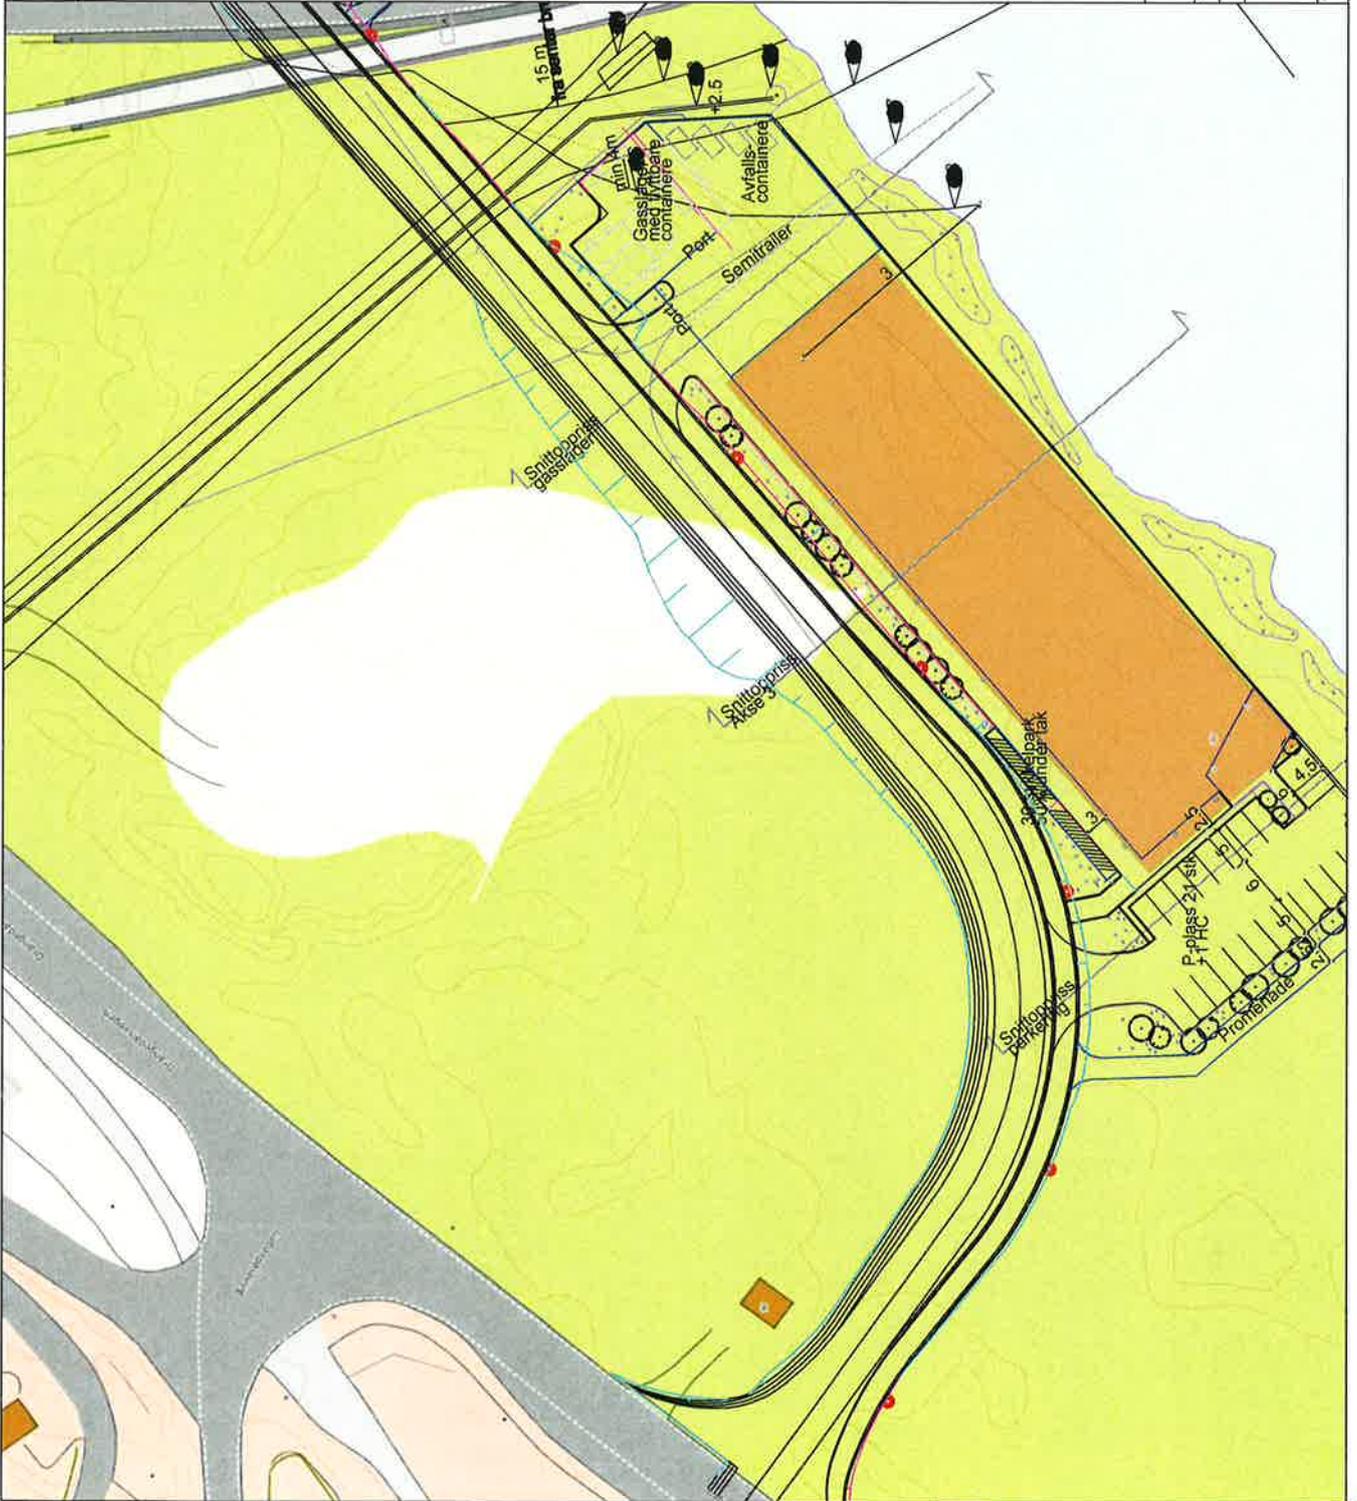


|                         |              |               |              |   |
|-------------------------|--------------|---------------|--------------|---|
| Dato: 28.01.2021        | Prosjekt: 20 | Skisse: 1:600 | Skala: 1:600 | <b>ECKHOLDT AS</b><br>Landskapsarkitektur |
| Lysmaster<br>PEC Norner |              |               |              | Prosjekt nr:<br>901                       |
| Tegnning                |              |               |              | Utskrift                                  |

27

# Tegnforklaring

- Fortauskant Ytre
- Vegskulderkant
- Kjørebane
- Vegkant Annet Vegareal

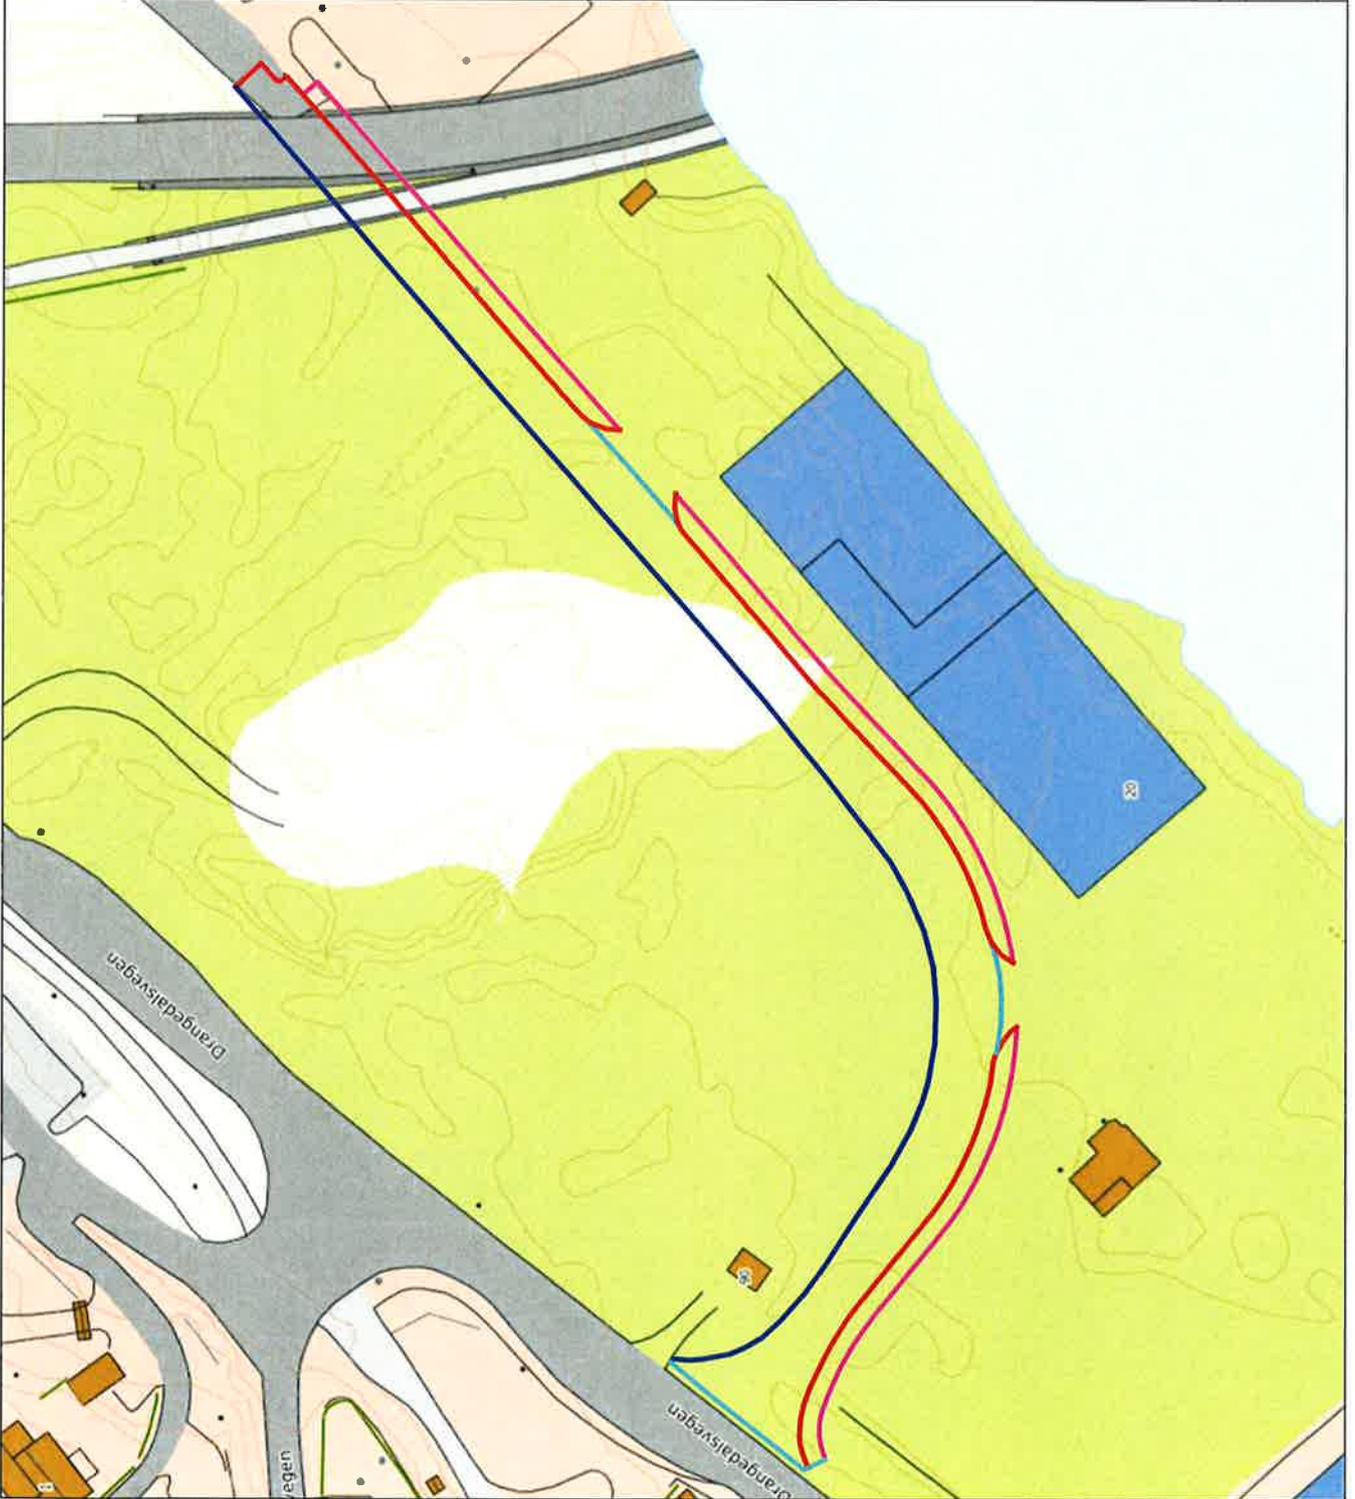

|                          |                          |
|--------------------------|--------------------------|
| ECKHOLDT AS              |                          |
| Dato: 05.04.2022         | Skala: 1:700             |
| Prosjekt: Som bygget veg | Prosjekt: Som bygget veg |
| PEC Nummer: 902          | PEC Nummer: 902          |

52