

HENVISNINGER:

- For plan- og profiltegning se tegninger: H02
- For konstruksjoner og utførelse se tegning: H10

BESTEMMELSER:

- Program kommunens VA-norm skal følges.
- **Ny VA-løsning skal presentere de samme eller bedre alternativer** i forhold til de eksisterende VA-løsninger. I alle deler på tegning H10.

MERKNADER:

- Dimensjoner og plassering av private pumpeskuffer og oljeløskuffer er basert på angitte dimensjoner fra RV's forprosjekt og må derfor kontrolleres med RV før bestilling og montering.


- PS = Pumpestasjon, OU = Oljeløskuffer, PK = Pøveløskuffskum

DOKUMENTSTATUS:

- X - Endring
- A - Eksist.
- B - Anvisning
- C - Begrensning
- Z - Sunn hylg

TEGNEFORKLARING:

- Spillrom
 Pøveløskuff
 Avløp felles
 Vannledning
 Drensløst
 Kule
 Sandfang
 Høytrykkskabel
 Lavtrykkskabel
 Telekabel
 Kabelkanal
 Canal Digital kabel
 Fiberkabel
 Veggpassasje
 Nettoppassasje
 Løsløst/umulig er markert med
 Ledning/kule utgår ei. Tjernes

Eksisterende

- PS
- AF
- VA
- DV
- DR
- O

Prosjekt

- PS
- AF
- VA
- DV
- DR
- O


1500

A1

Planregning


NYF ledningsnett PEC

10214530





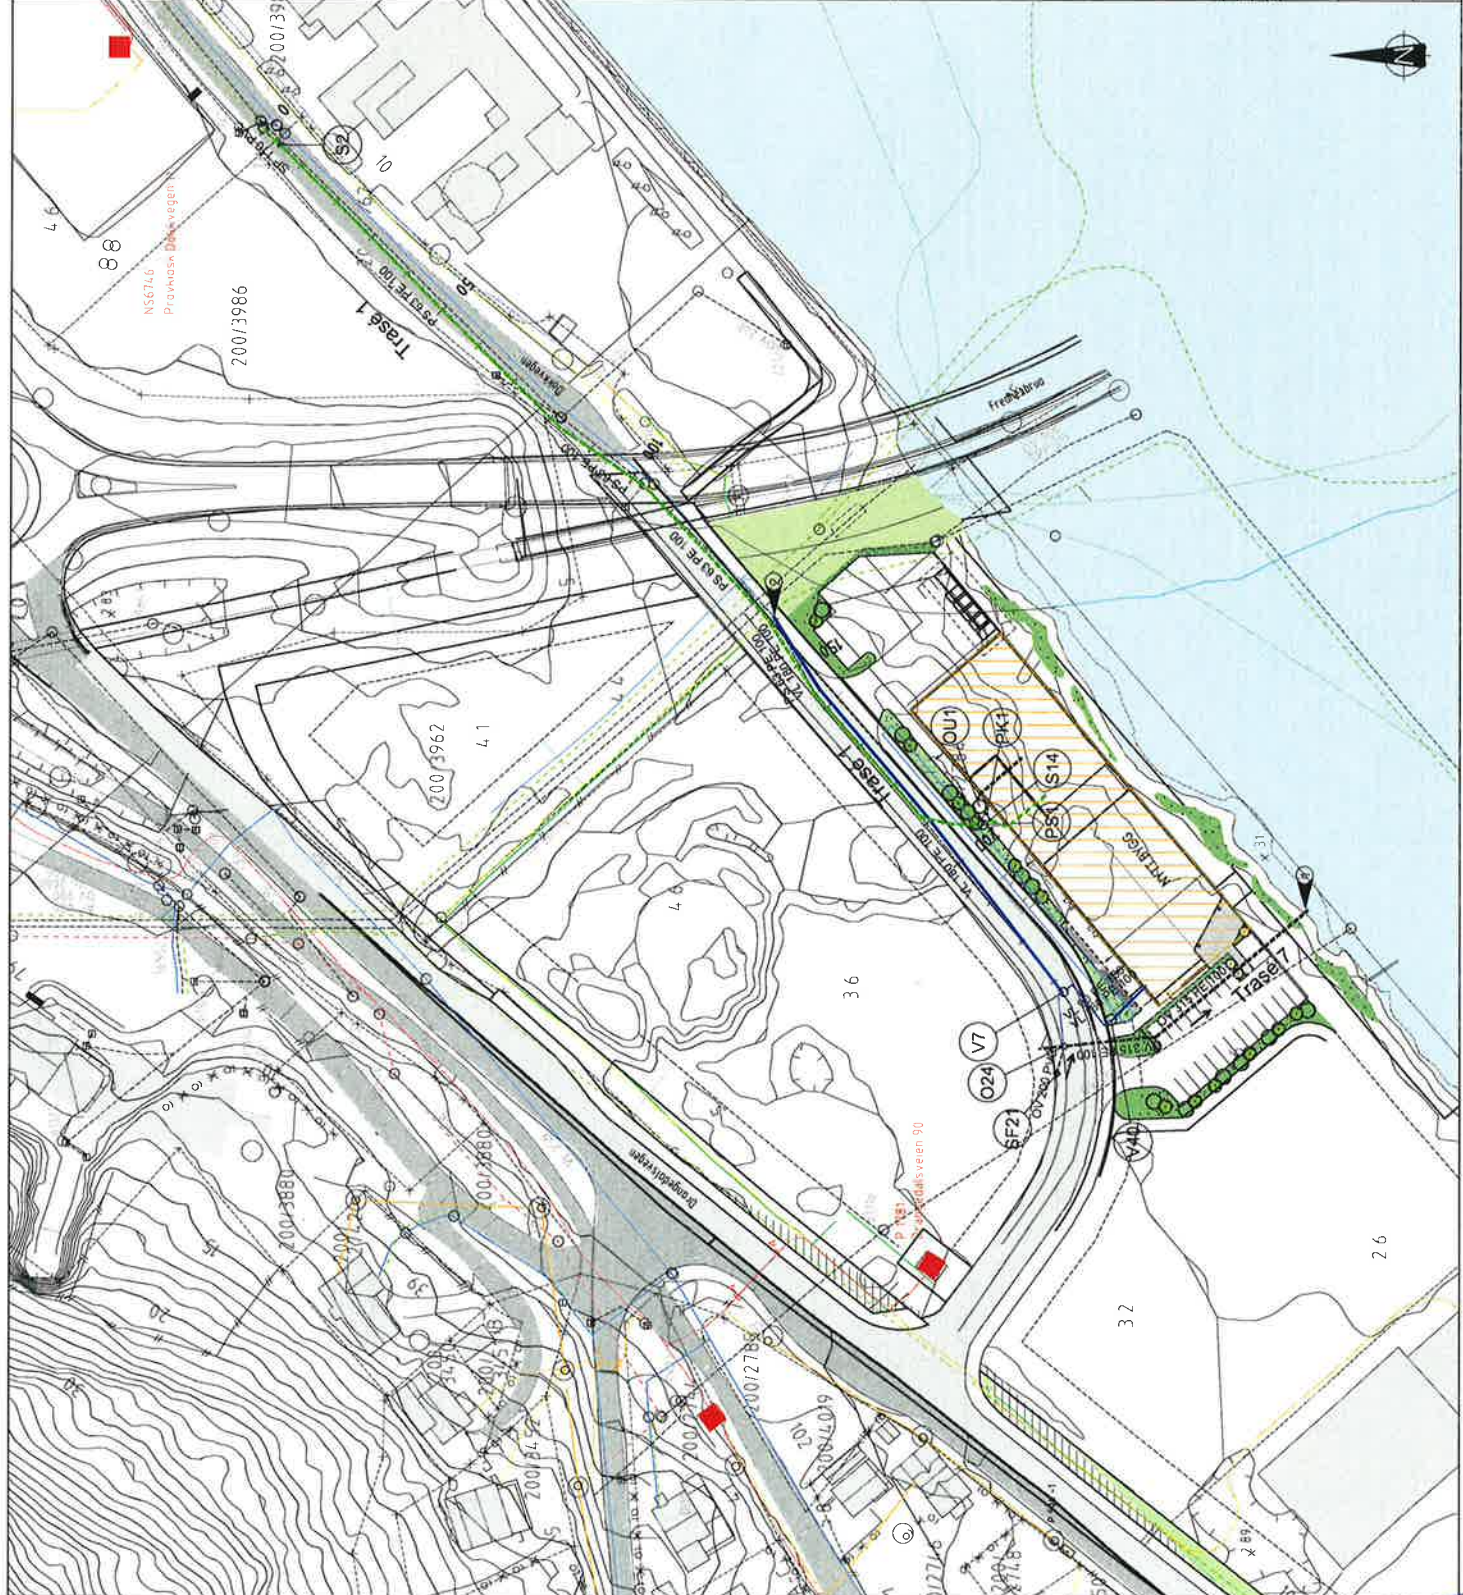


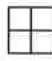
SWECO


10214530

A 03



Tegnforklaring

-  Vannledning
-  Spillvannsledning
-  Spillvann pumpeledning
-  Overvannsledning
-  Kum
-  Kumlokk
-  Grenpunkt
-  Sluk m/sandfang og infiltrasjon

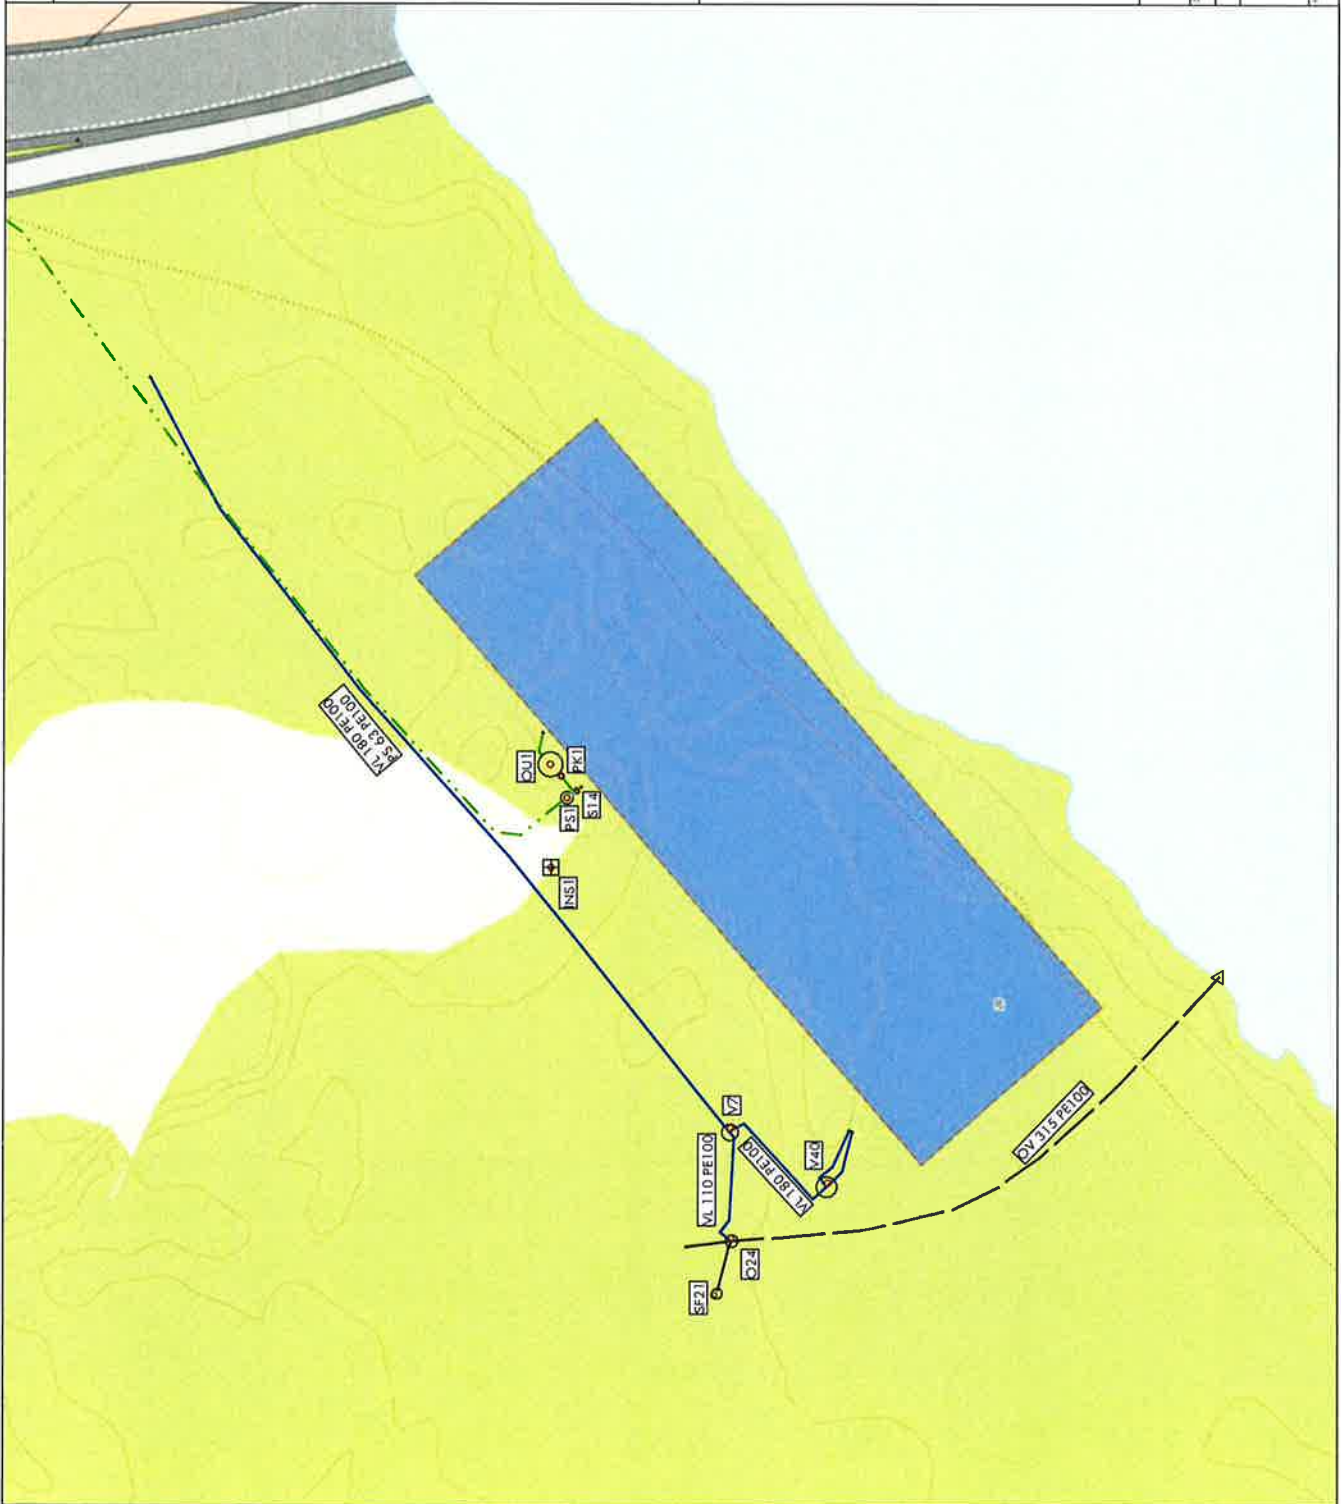

ECKHOLDT AS	
Dato: 10.02.2022	Skala: 1:500
Prosjekt: Som bygget VA	Bladnummer: 902
Som bygget VA PEC Norner	

B.7