③ VA - SKV2

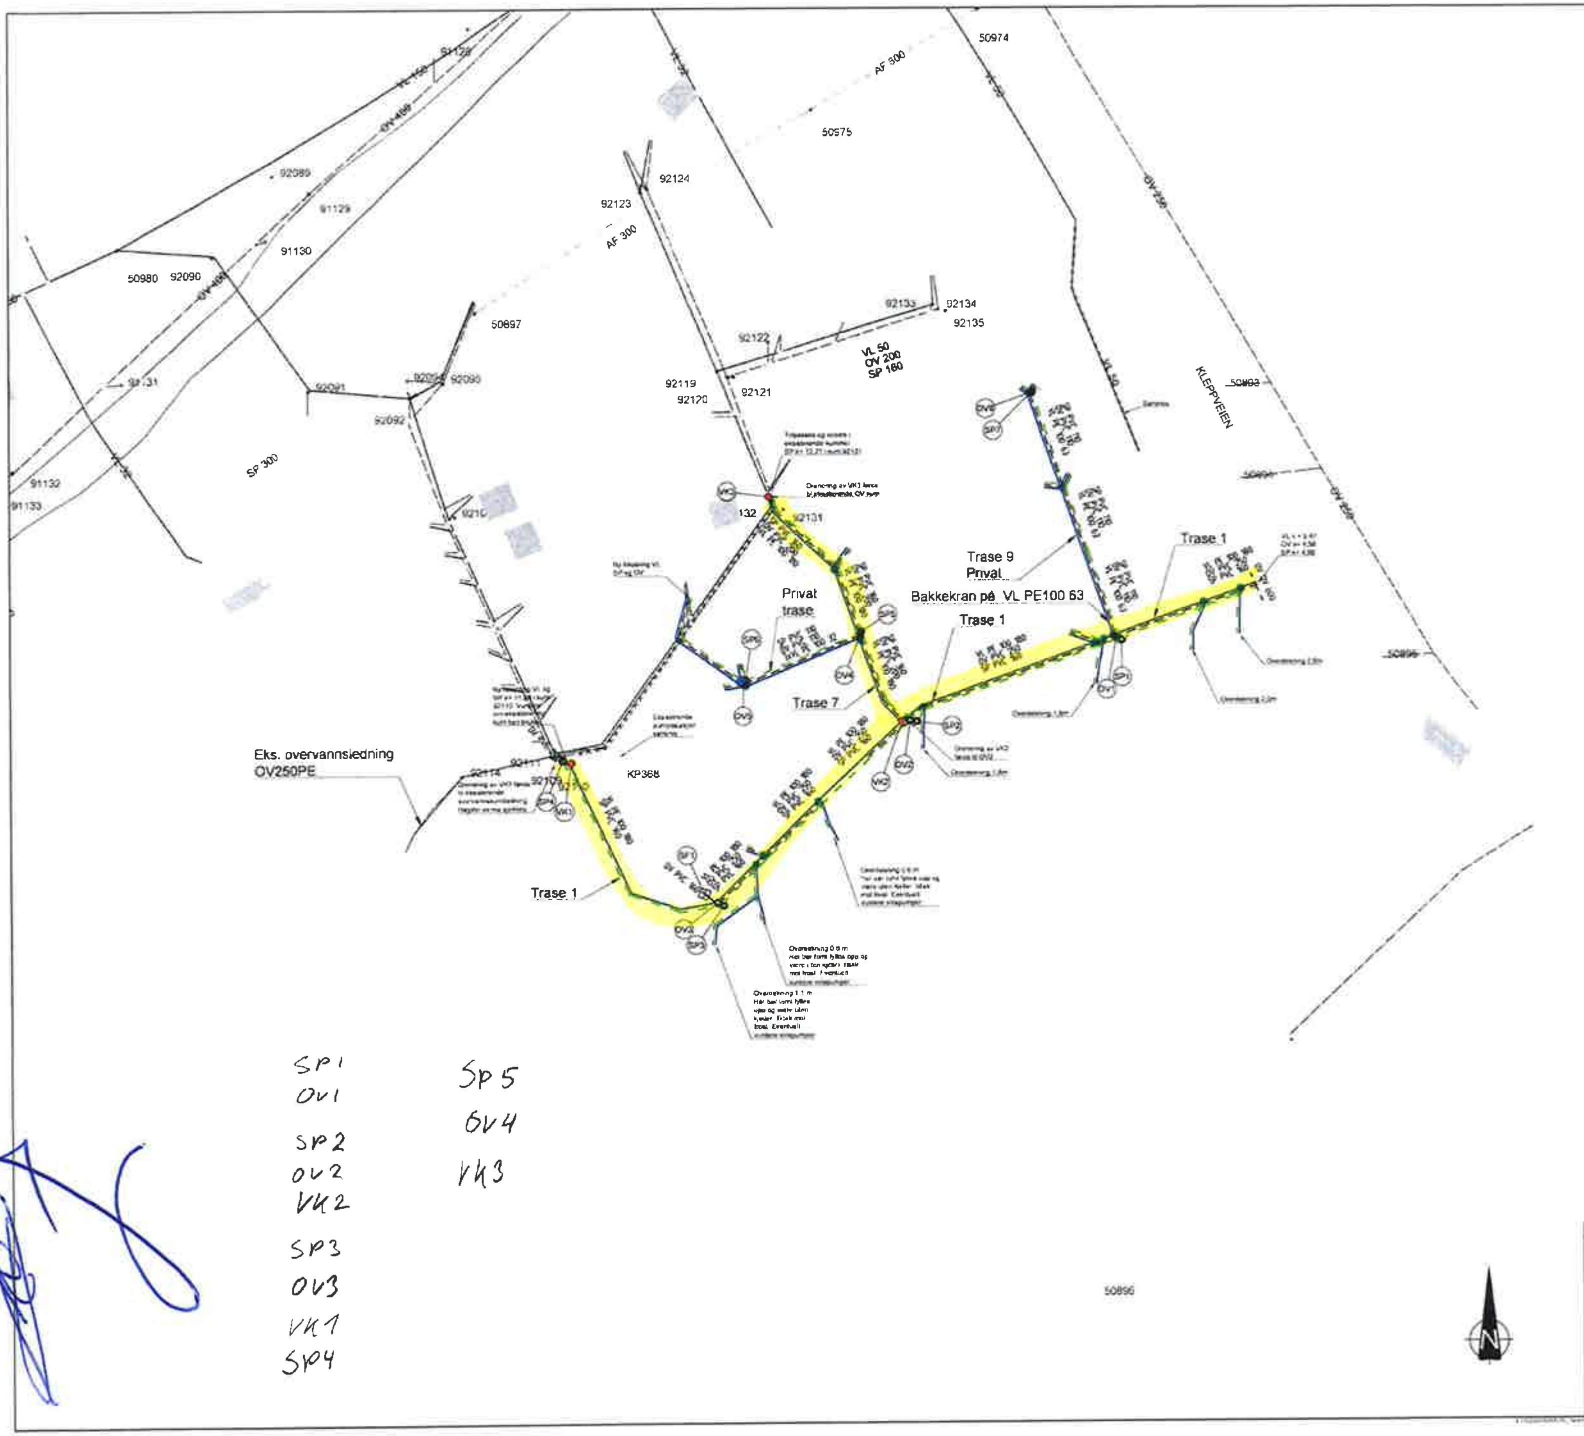


MERKNADER:

- GRØFTEARBEIDER FOR PLANLAGTE VA- ARBEIDER, MÅ VURDERES AV GEOTEKNIKKER FØR ARBEIDENDE TILTAR PÅ GRUNN AV UTFORDRENDE GRUNNFORHOLD. HENVISER TIL GEOLOGISK RAPPORT OG E-POST DATERT 20.09.2019
- STIKKLEDNINGER TIL PRIVATE ENEBOLIGER SKAL VÆRE Ø32 VANN, Ø110 OVERVANN OG Ø110 SPILLVANN
- DET SKAL MONTERES STOPPEKRAN PÅ STIKKLEDNINGER FOR VANN. STOPPEKRAN MONTERES 1 M INNENFOR EIENDOMSGRENSE. TILBAKESTRØMNINGSBESKYTTELSE I NS-EN1717, STAKE- / SPYLEGRENER FOR SPILLVANN OG DREN- / OVERVANN
- OVERVANN SKAL HÅNDTERES LOKALT
- VANNFORSYNING LEDNING VIL HA TO TILKOBLINGER TIL KOMMUNAL VANNLEDNING. EN NY KUM V1 VED GAMMEL PUMPESTASJON VED ENDEN PÅ AUSTADLIA. EKSISTERENDE LEDNING Ø75 OG EN KOBLING TIL NYTT LEDNINGSANLEGG I KLEPPVEGEN PE180
- STIKKLEDNINGER VANN SKAL ANBORES PÅ 180 PE LEDNING. MED HELSVEISEDE ANBORINGSKLAMMER. DET SKAL LEGGES XPS PLATE OVER ANBORING FOR BESKYTTELSE VED FREMTIDIGE GRAVEARBEIDER
- DET SKAL LEGGES SØKETRÅD FOR VANNLEDNING SOM AVSLUTTES I KUM
- LEGGEDYBDE UNDER 1.8M SKAL ISOLERES MED MIN 50 MM XPS
- GAMMEL PUMPESTASJON SKAL AVVIKLES OG SANERES AV UTFØRENDE ENTREPRENØR, SPILLVANN SKAL KOBLES TIL NYTT VA ANLEGG I OMRÅDET VED VK1
- VANNSTAND I LAVESTE MONTERTE VANNLÅS MÅ LIGGE MINST 900 MM HØYERE ENN INNVENDIG TOPP HOVEDLEDNING I TILHØRENDE FORGRENINGSPUNKT
- UTFØRENDE ENTREPRENØR ER OGSÅ ANSVARLIG FOR SANERING/ HÅNDTERING AV EKSISTERENDE VA SOM KOBLES UT
- OMKOBLING AV EKSISTERENDE OG NYTT VA GJØRES I SAMRÅD MED PORSGRUNN KOMMUNE

UTFØRELSE SKAL VÆRE I TRÅD MED

- VA- NORM TIL PORSGRUNN KOMMUNE
- VA- MILJØBLAD
- NS 3420
- VEILEDER FOR GRØFTEARBEID
- REGULERINGSPLAN

TEGNFORKLARING:

| | Prosjektert | Eksisterende |
|---|---|---|
| Vannledning | VL | V |
| Vannledning - stikk | | |
| Spillvann | SP | SP |
| Spillvann - stikk | | |
| Overvann | OV | OV |
| Overvann - stikk | | |
| Drensledning | DR | |
| Pumpeledning spillvann | PS | PS |
| Ledning/Kum utgår el. fjernes | XXXXX | |
| Kum | o | |
| Kumnummer | K1 | |
| Brannuttak Kum/Hydrant | BV ◆ | ● ● |
| Sandfang (grøft/gate) | ⊕ ⊞ | |
| Hjelpestuk (grøft/gate) | ⊖ | F |
| Pumpestasjon (vann/spillvann) | | |
| Innløp | ( | |
| Utslipp | △ | ▲ |
| Anboringer | | ● |

DOKUMENTSTATUS:

X - FORELØPIG
A - GENERELL
B - ANBUDSFASE
C - BYGGEFASE
Z - SOM BYGGET

| | | | | | | |
|---|---|---|---|---|---|---|
| X | 01 | Revidert kvist og traseer i trase 1 | MOVFG | KOVST | NILST | 25.09.19 |
| Revisjon | Rev | Endring | Utført | Kontroll | Godkj. | Dato |

Telemark Forvaltning AS

Aaltvedl bru

Ulvedg VA
Planlegning
Nytt og eksisterende VA-anlegg

MOVFG KOVST NILST 03.07.2019

Målestokk 1:500 Format A1

Oppdragsleder Alexander Stellin

Oppdragsnr. 10209575

SWECO

Fag VA Tegningsnr. 101 Status X Rev. 01